

Maitre d'Ouvrage :



COMMUNE DE
LA BOISSIÈRE
DE MONTAIGU


Commune de La Boissière de Montaigu
3 Rue de Cholet
85600 LA BOISSIERE DE MONTAIGU
Tel : 02 51 41 64 08
Email : buxia@boissieredemontaigu.fr

COMMUNE DE LA BOISSIERE DE MONTAIGU


LOTISSEMENT " LES ECOTAIS III "

Adresse :	Réalisé le : 12.11.2020		Mis à jour après travaux le :23.02.2021
Permis d'Aménager : PA 085 025 20 H0001 du Jour Mois Année	Cadastre : Section G		
	Servitude Particulière : OUI ☐ NON ☐		

PLAN DE SITUATION

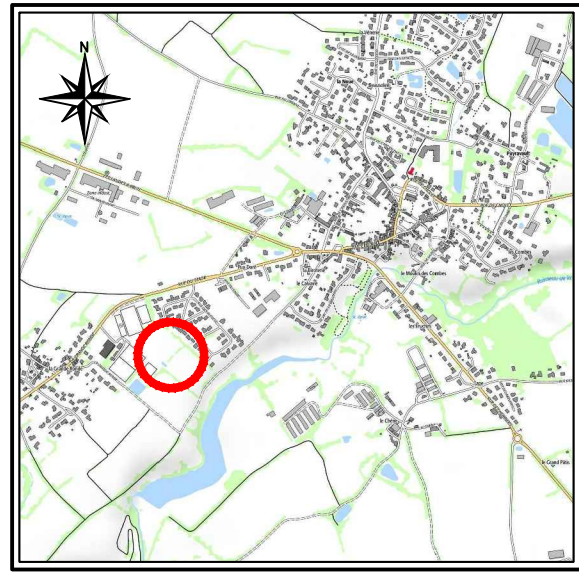

PLAN D'ENSEMBLE

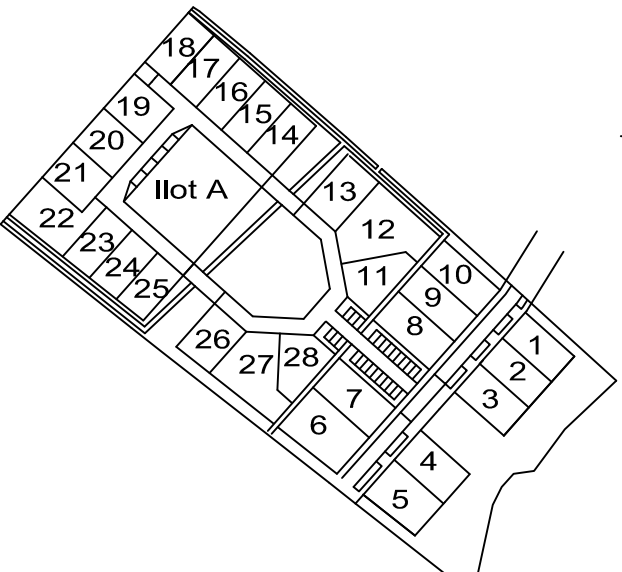

PLAN DEFINITIF du LOTISSEMENT



CDC
CONSEILS

SA.S. DE GEOMETRE-EXPERTS FONCIERS
MAIRIE DE LA BOISSIERE DE MONTAIGU
BOISSIERE DE MONTAIGU - 85600 LA BOISSIERE DE MONTAIGU

N°	Date	Nature de la Modification
DOSSIER 26833		

Légende

Implantation / voies ouvertes à la circulation

Implantation de la construction principale selon un recul minimal par rapport à la voie

Implantation de la construction principale selon la ligne d'accroche pour au moins 50% du linéaire de façade. Le reste de la construction pouvant être implanté en recul sans autres limites.

Implantation de la construction principale à 0 ou 2 m de recul par rapport à la voie, pour au moins 50% du linéaire de façade. Le reste de la construction peut être implanté en recul en respectant un minimum de 2 m.

Implantation de la construction sur cette limite sur au moins 5m linéaire de façade, éventuellement par un garage dans la mesure où celui-ci est contigu à la construction principale.

Implantation / limites séparatives et emprises publiques

Limite de la bande principale

Zone non aedificandi (interdite à toute construction)

Construction principale en R+1 ou R+1+attique sur au moins 50% de l'emprise.

Accès obligatoire à la parcelle et emplacement imposé des places de stationnement

Chaussée à double sens

Trottoir

Liaison douce

Massif

Gazon

Verger

Arbre à planter (position indicative)

Altitude du terrain naturel après travaux

Grille EP 30x70 ou 40x40

Récolement

Coffret branchement eau

Citerneau télécom

Regard EP

Regard EU

Coffret EDF

Echelle : 1/500 ème